



*Исполнительные схемы монтажа циклонов ЦВП-8 с
учетом технологического оборудования, которые
относятся к системам МО-3;МО-4;МО-7;МО-8*

Устройства опорной конструкции циклона ЦВП-8, который относится к системе МО-4


ВИД СПЕРЕДИ

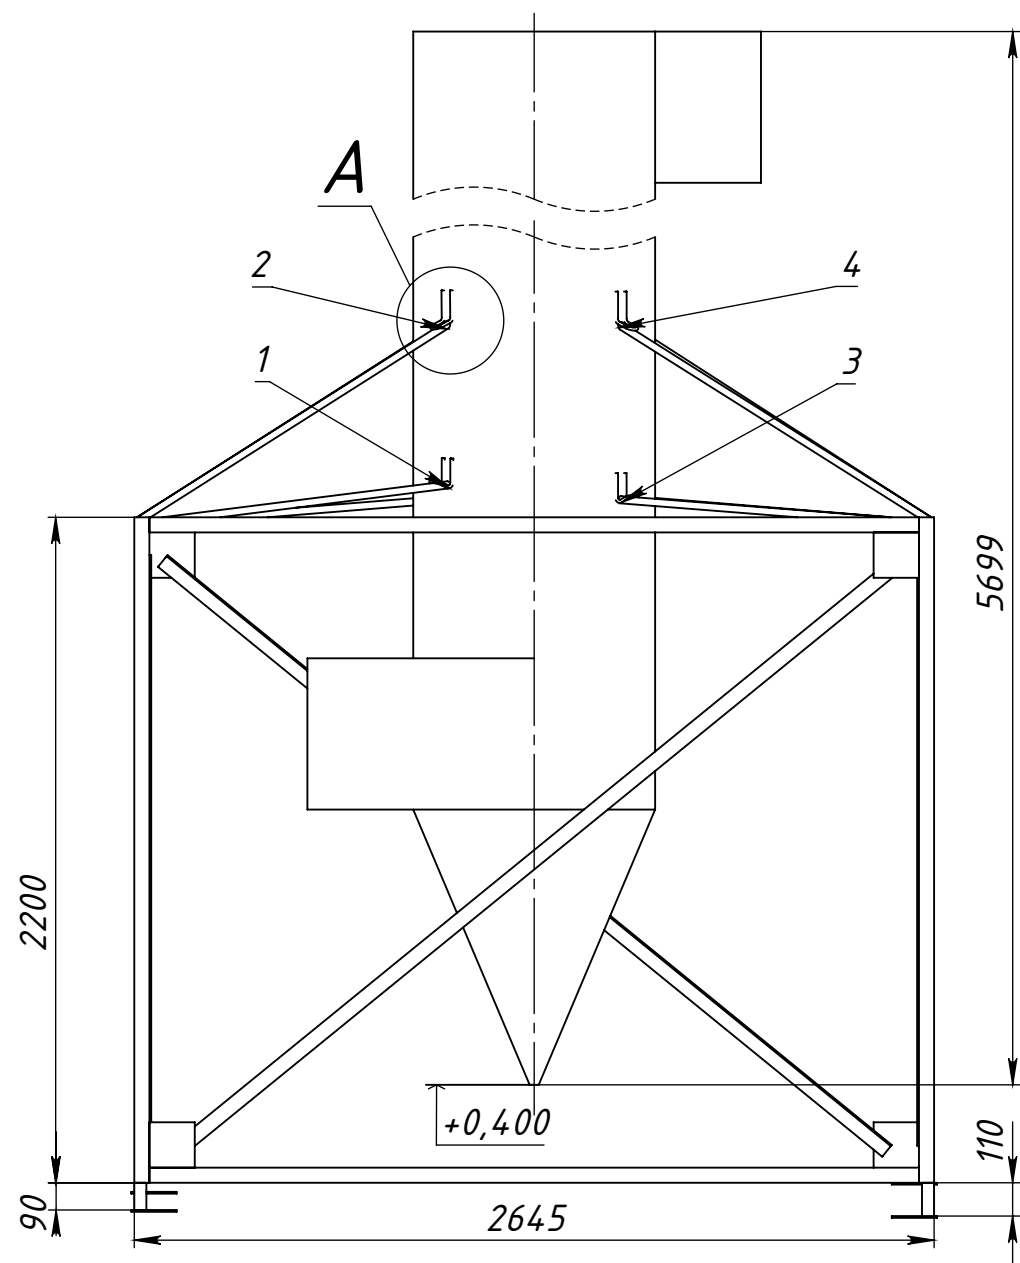


ВИД СЗАДИ

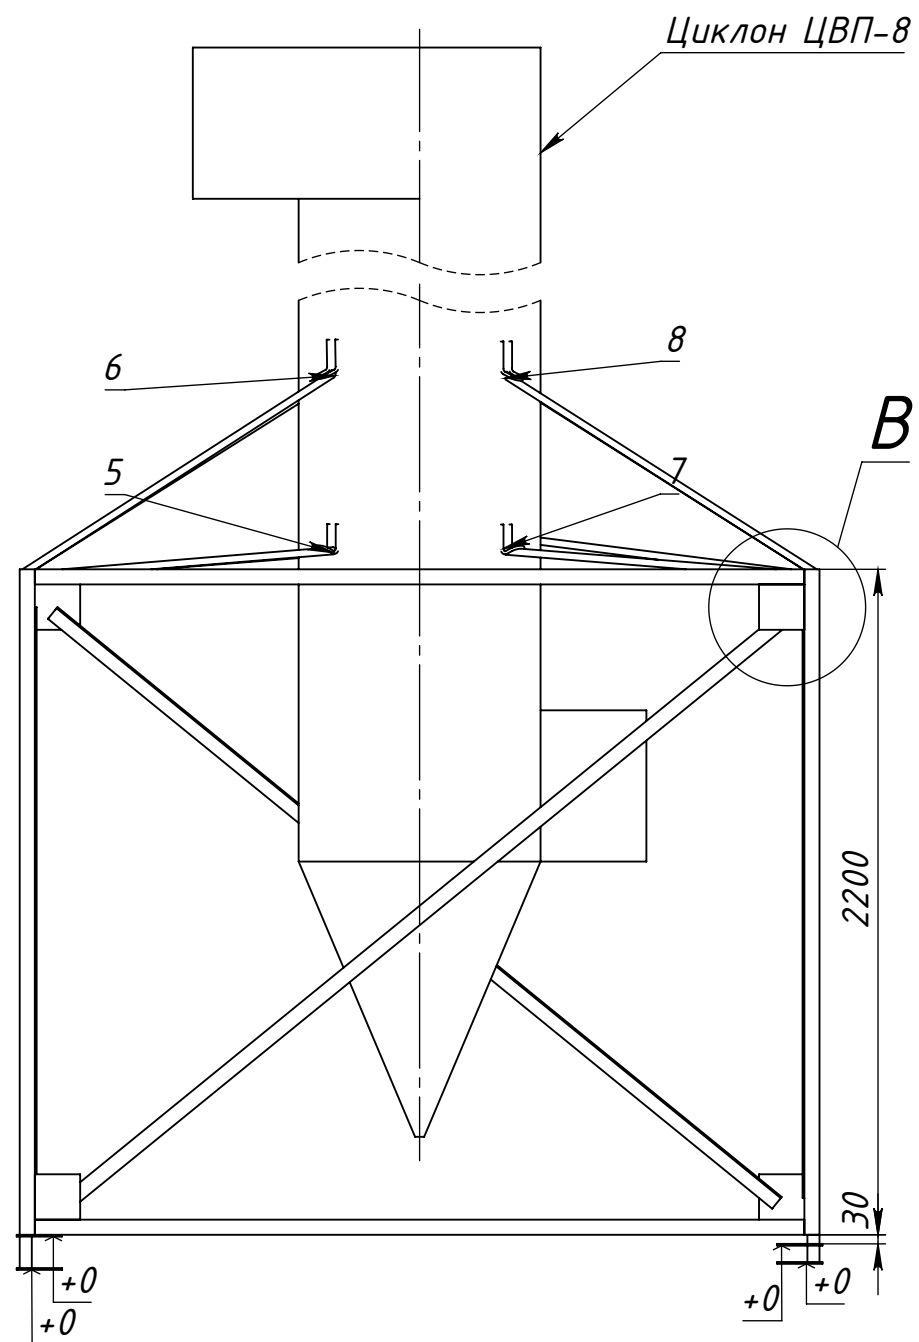


A (1 : 10)

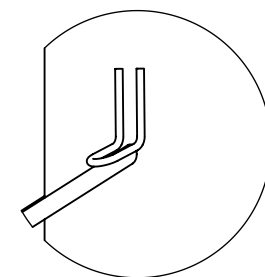

B (1 : 10)

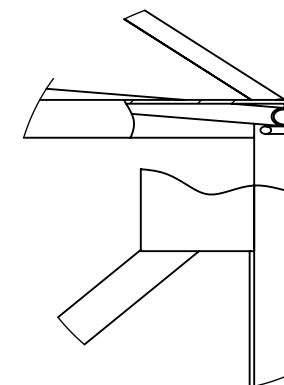

ВИД СВЕРХУ

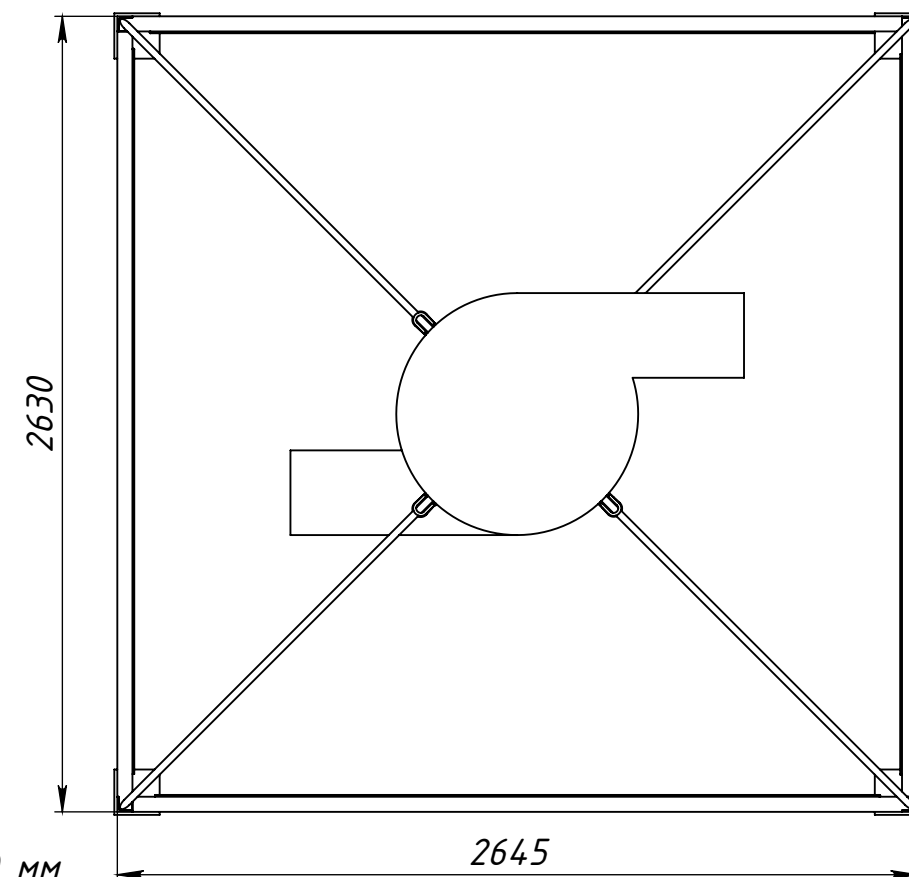


Примечание:

1. Из-за уклона нулевой отметки, высоты креплений в разных местах отличается.
Высоты: 1 ≈ 2355 мм; 2 ≈ 2910 мм; 3 ≈ 2330 мм; 4 ≈ 2930 мм; 5 ≈ 2290 мм; 6 ≈ 2900 мм; 7 ≈ 2315 мм; 8 ≈ 2920 мм

2. Расположение по осям указано на листе 1-1


3. $\frac{650}{700}$ (-50) - Отклонение от проектного положения (мм)

Расположение по осям циклона ЦВП-8, который относится к системе МО-4

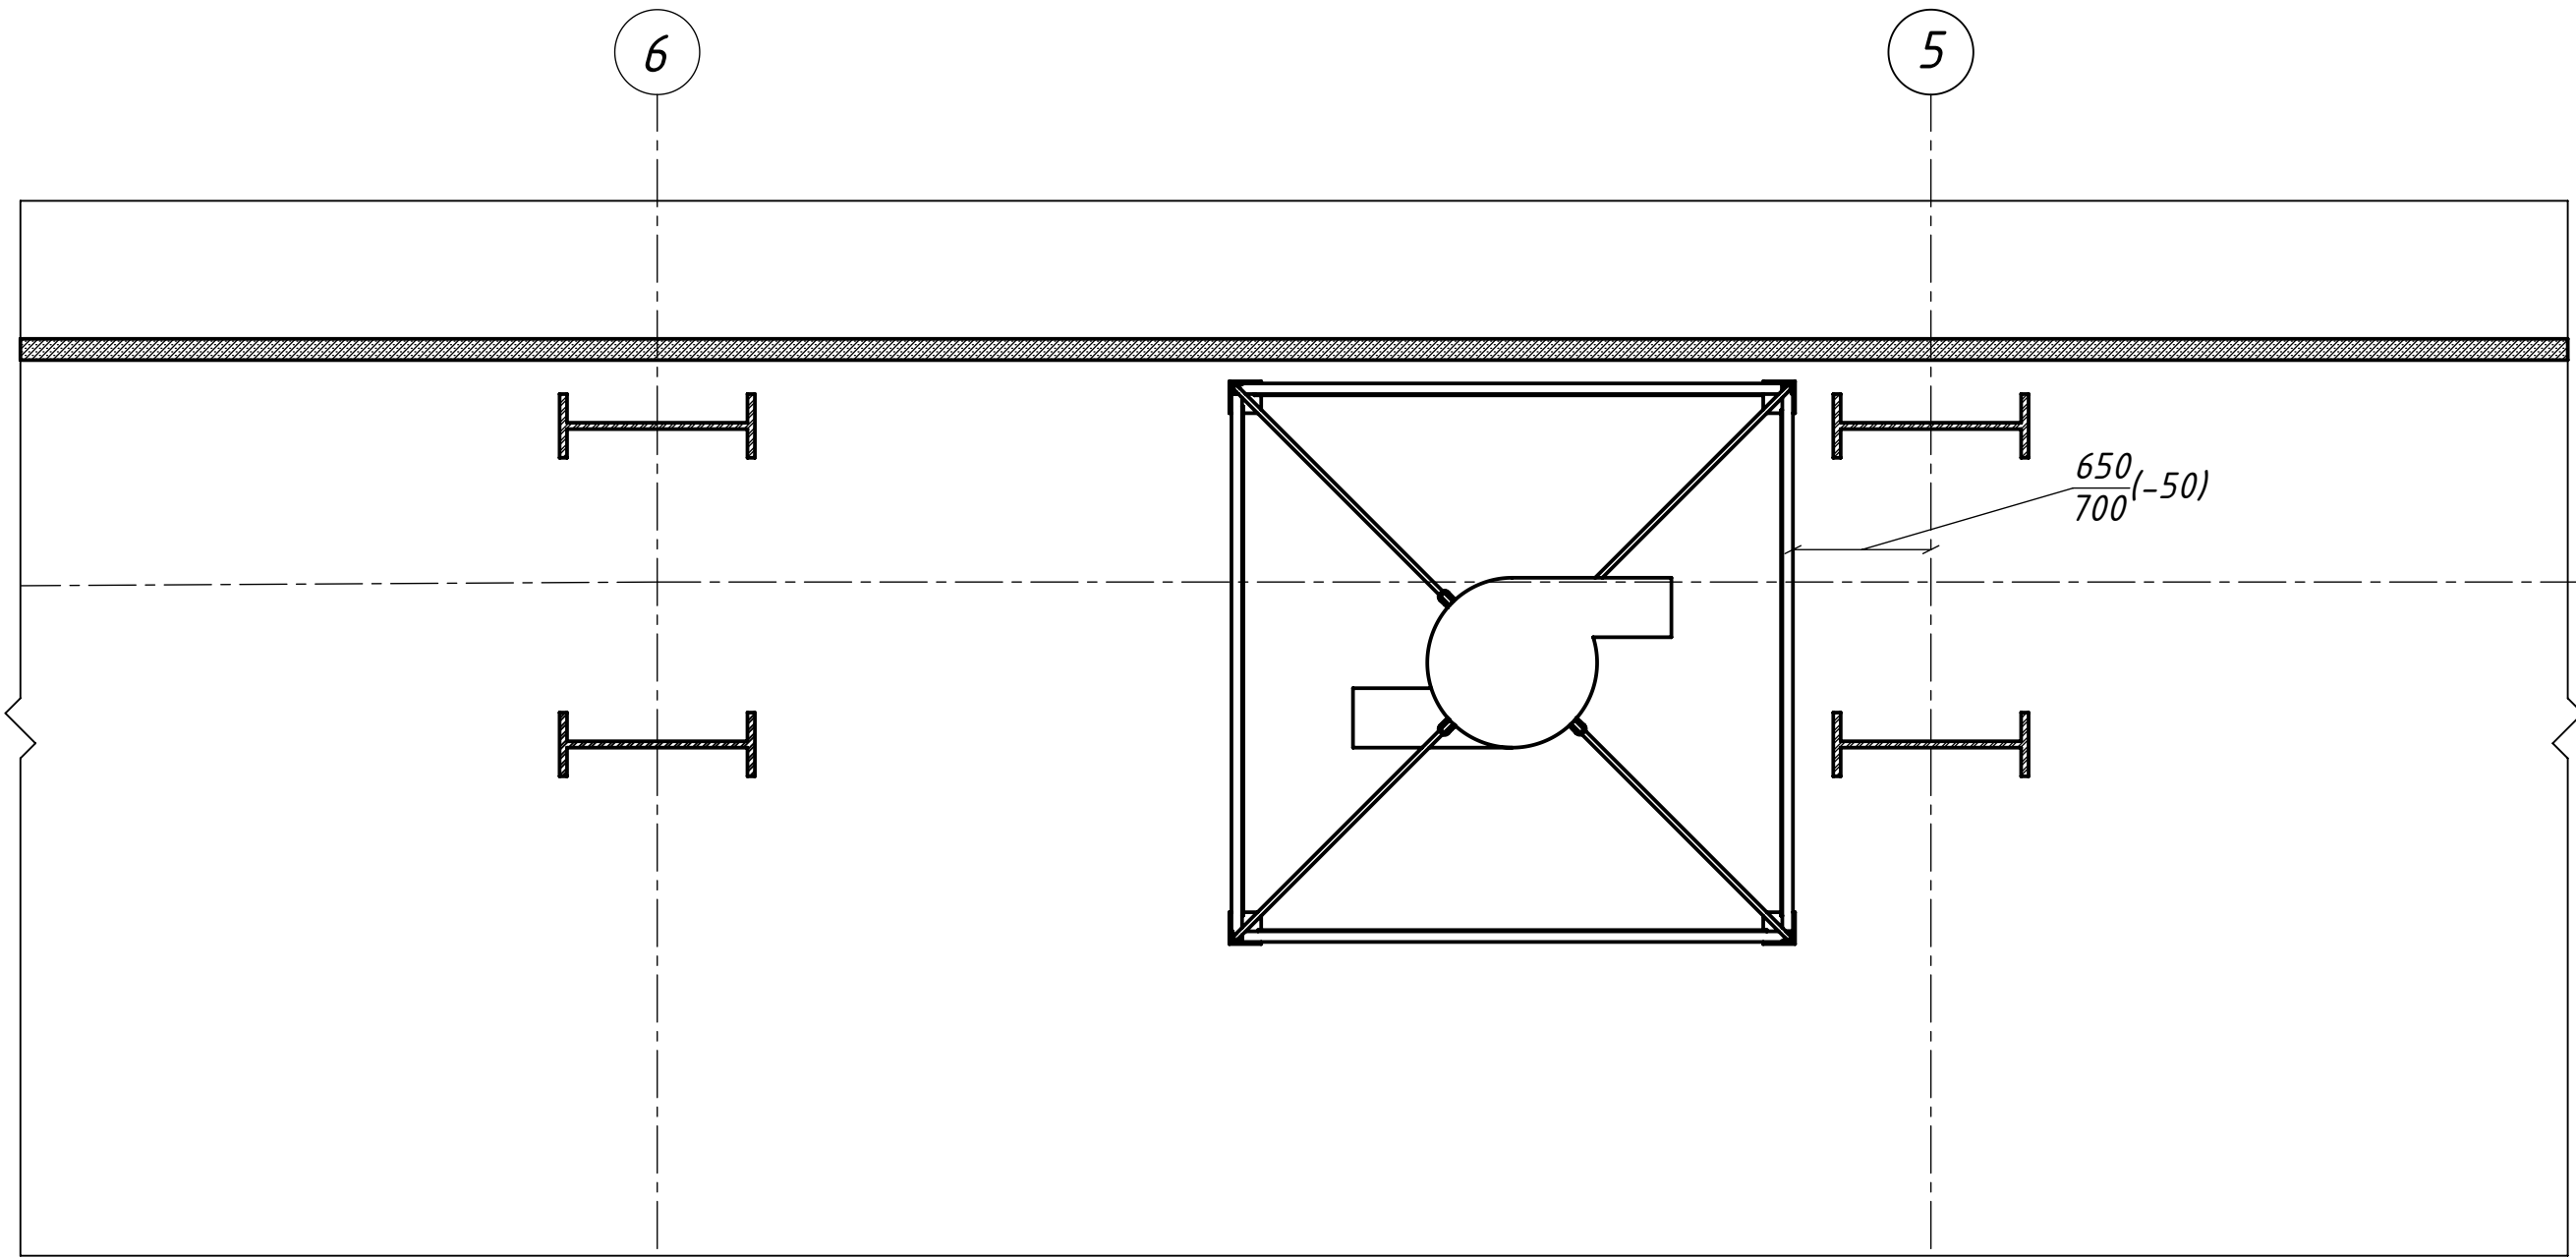


Инв. № подл.	Подп. и дата	Взам. инв. №	Инв. № дубл.	Подп. и дата


ВИД СПЕРЕДИ

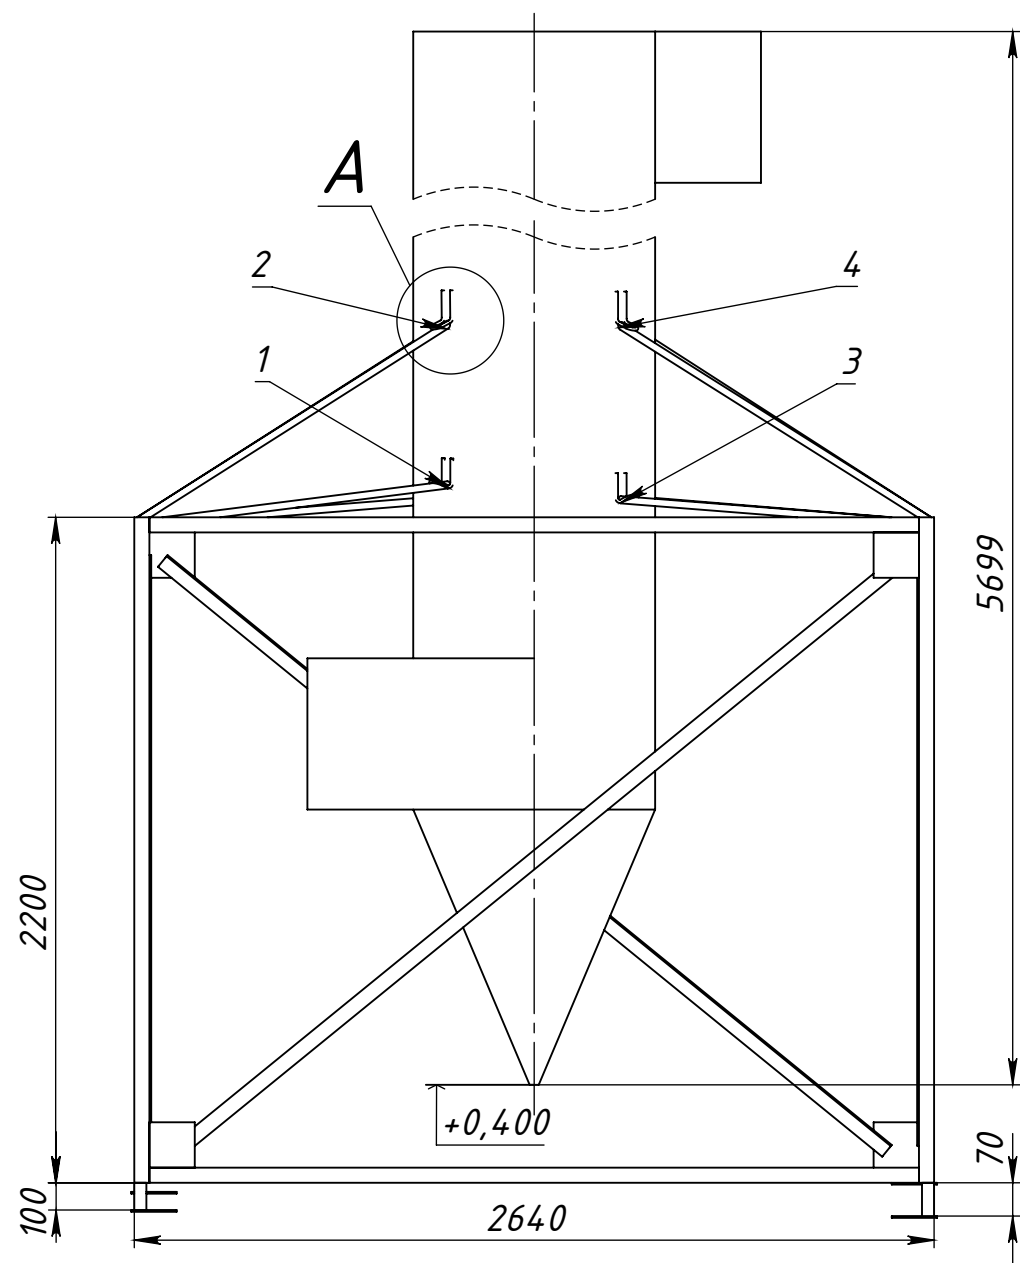


ВИД СЗАДИ

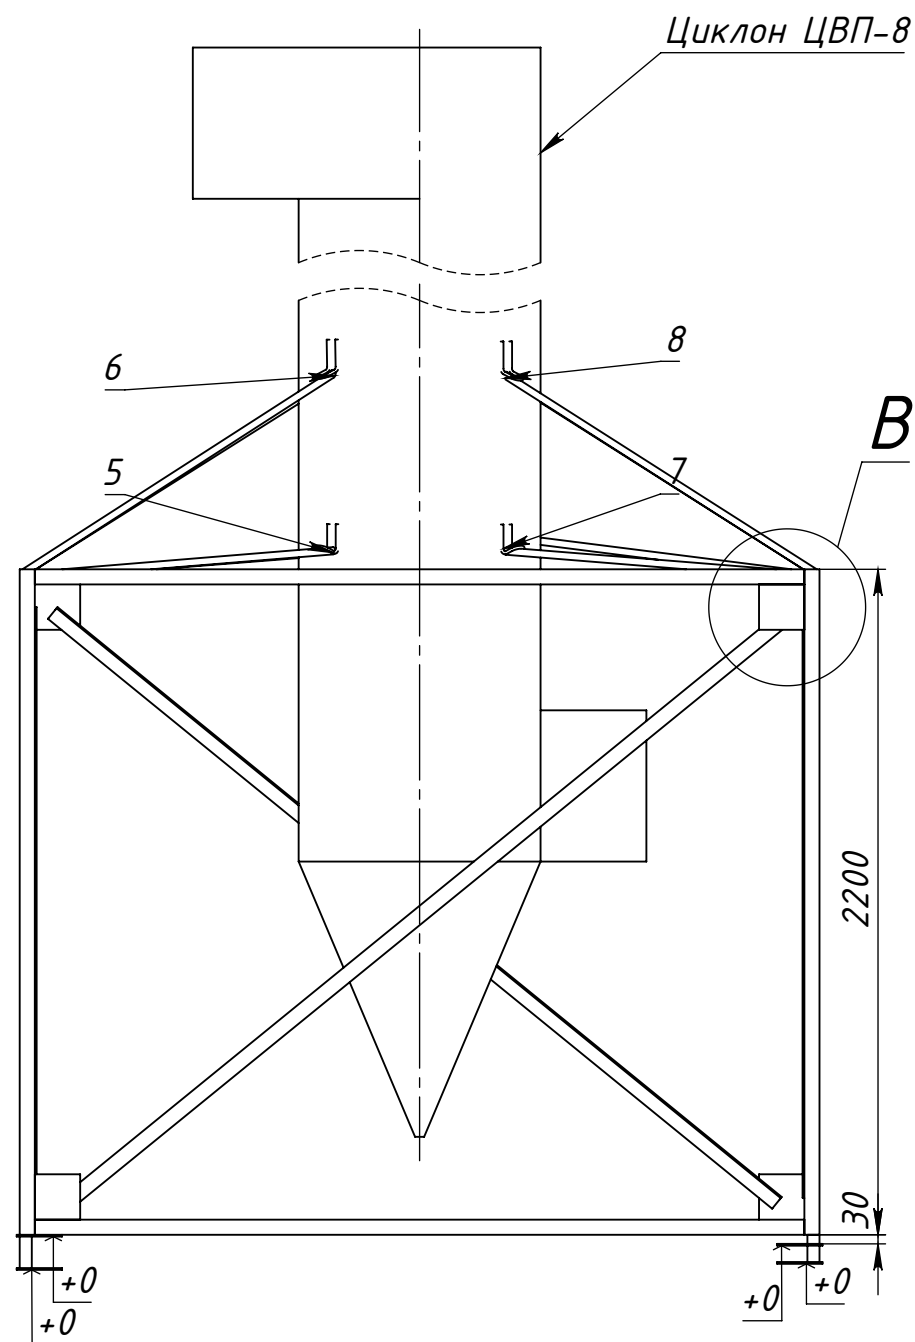


A (1 : 10)

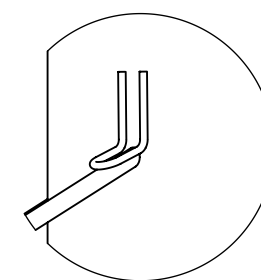

B (1 : 10)

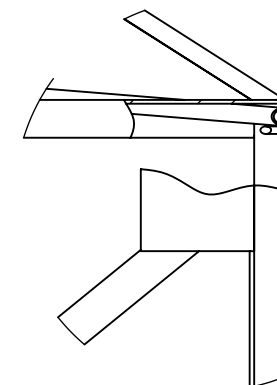

ВИД СВЕРХУ

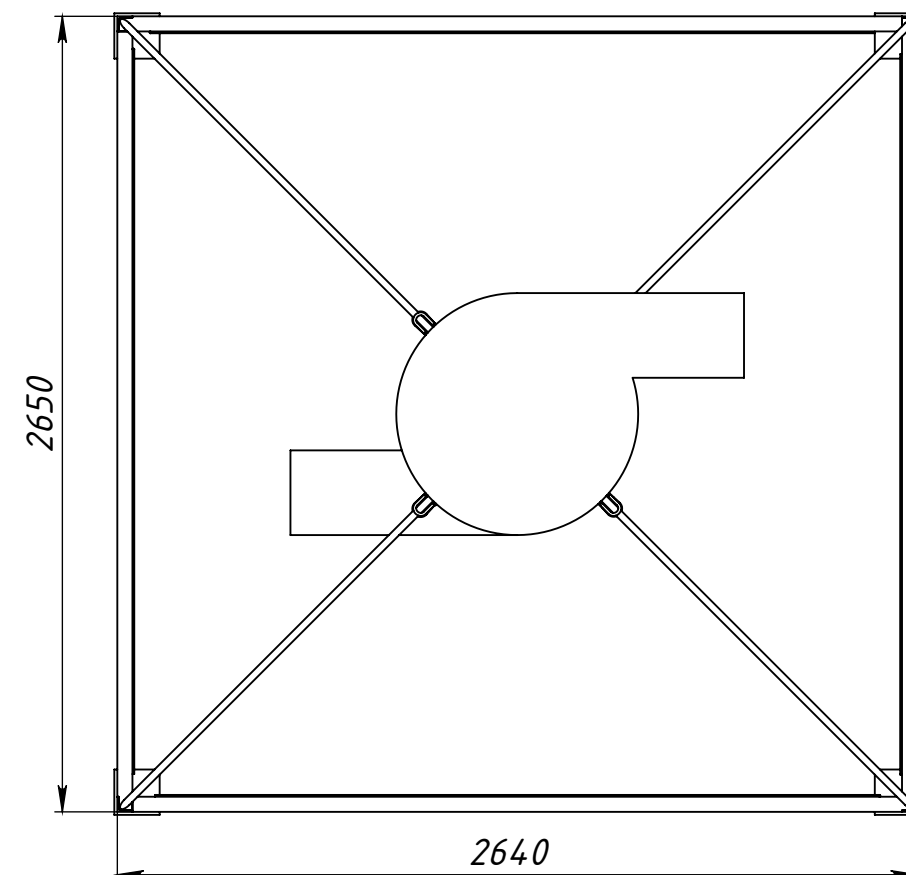


Примечание:

1. Из-за уклона нулевой отметки, высоты креплений в разных местах отличается.
Высоты: 1 $\approx$ 2310 мм; 2 $\approx$ 2940 мм; 3 $\approx$ 2280 мм; 4 $\approx$ 2930 мм; 5 $\approx$ 2280 мм; 6 $\approx$ 2910 мм; 7 $\approx$ 2310 мм; 8 $\approx$ 2910 мм
2. Расположение по осям указано на листе 2-1
3. $\frac{720}{700}$ (+20) - Отклонение от проектного положения (мм)


Инв. № подл.	Подп. и дата	Взам. инв. №	Инв. № дубл.	Подп. и дата

Расположение по осям циклона ЦВП-8, который относится к системе МО-7

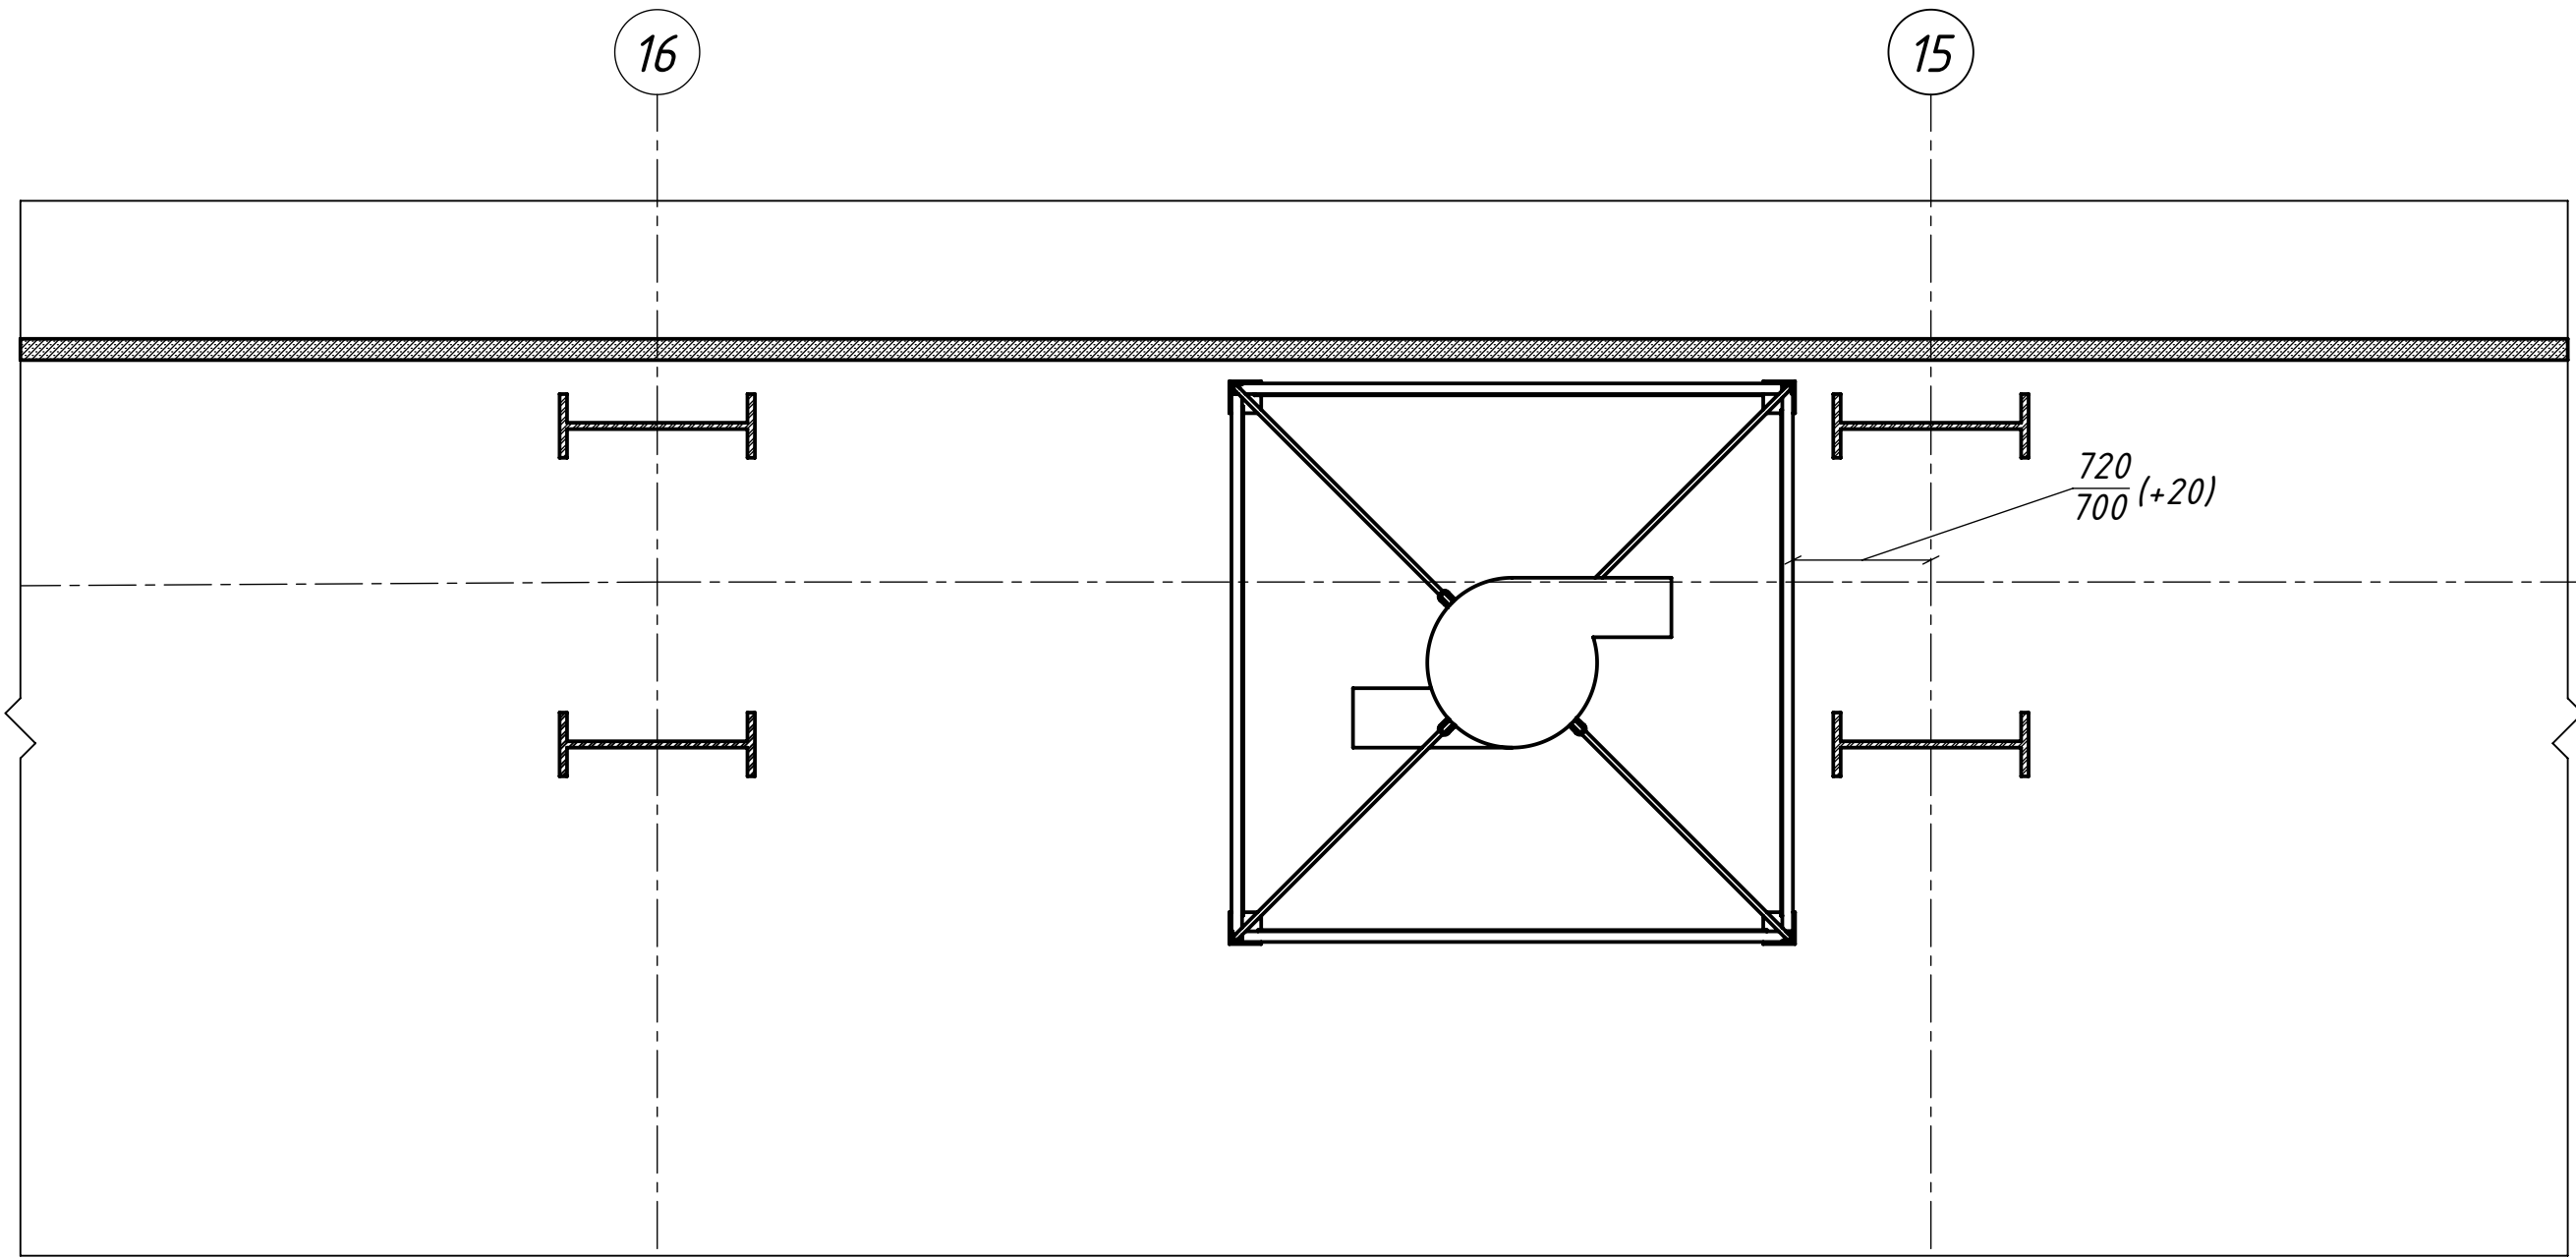


Инв. № подл.	Подп. и дата	Взам. инв. №	Инв. № дубл.	Подп. и дата


ВИД СПЕРЕДИ

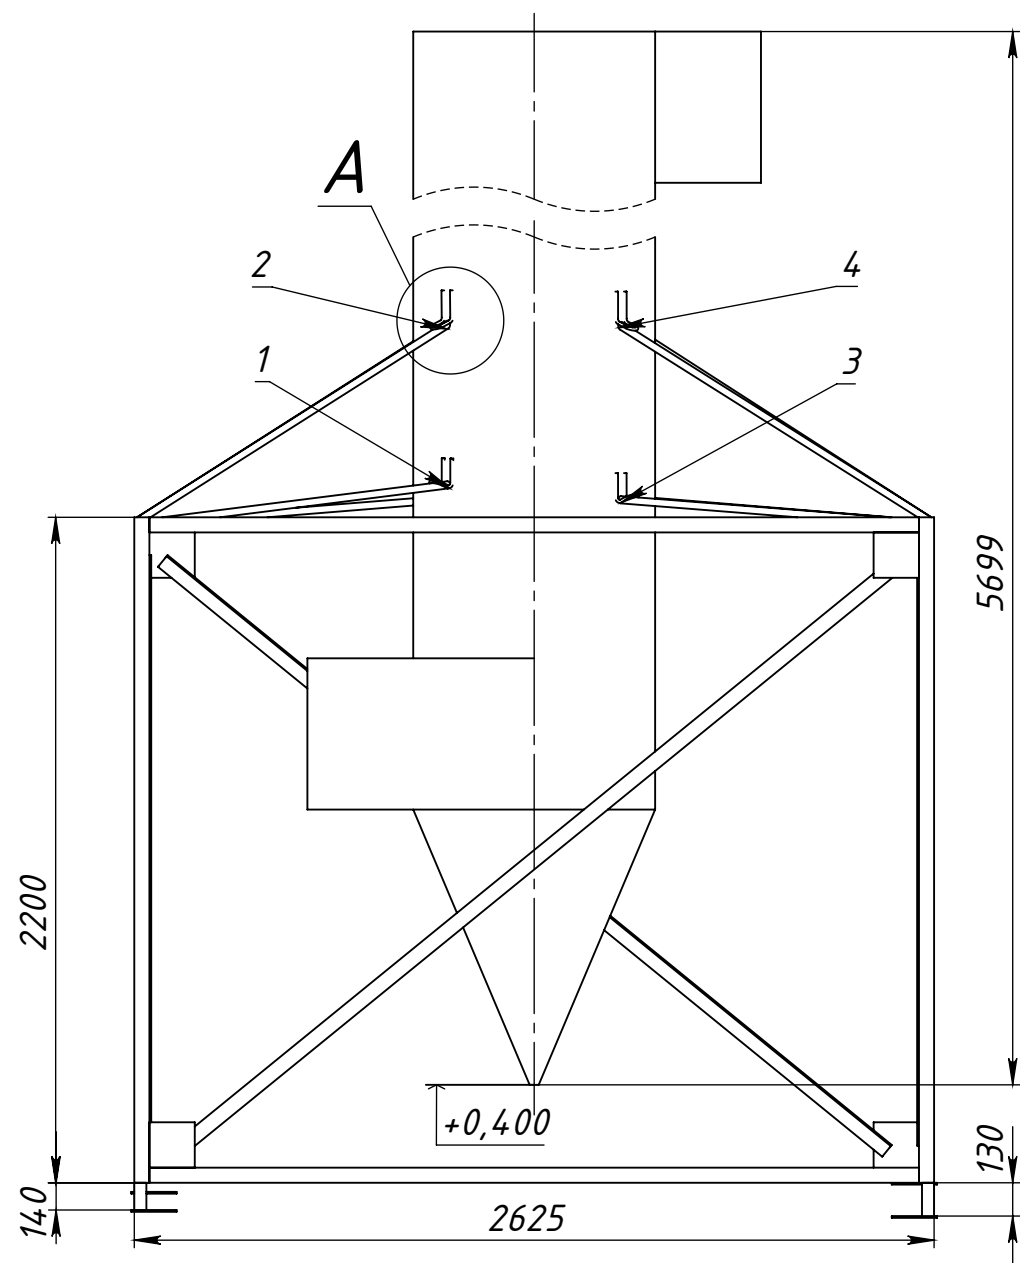


ВИД СЗАДИ

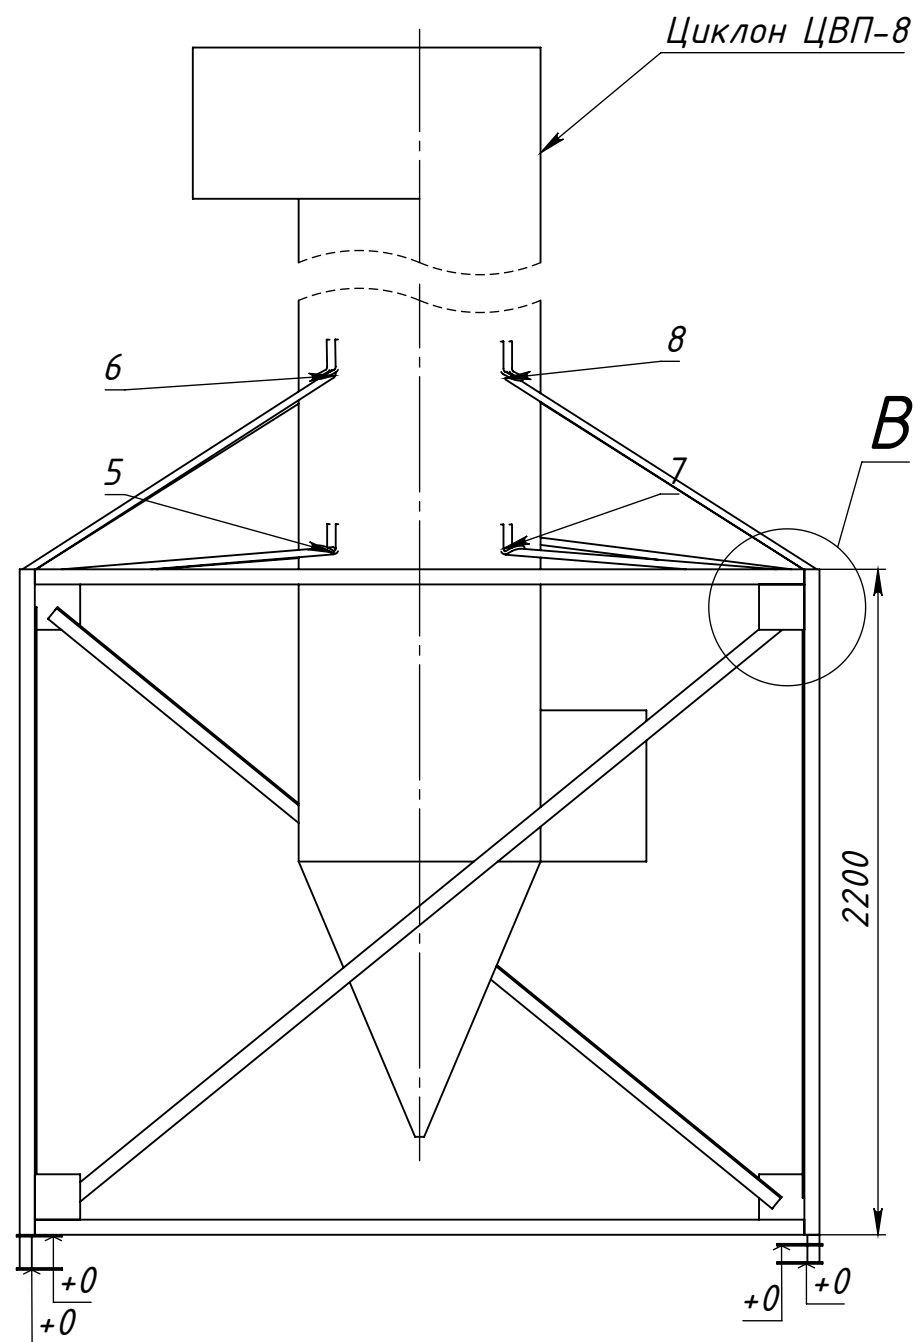


A (1 : 10)

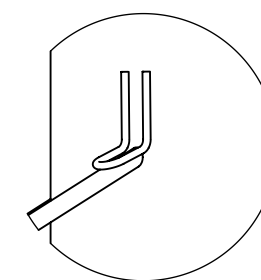

B (1 : 10)

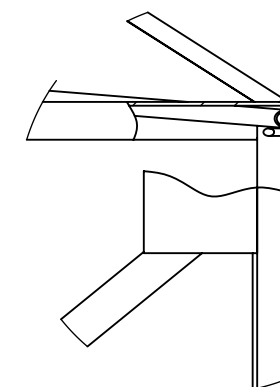

ВИД СВЕРХУ

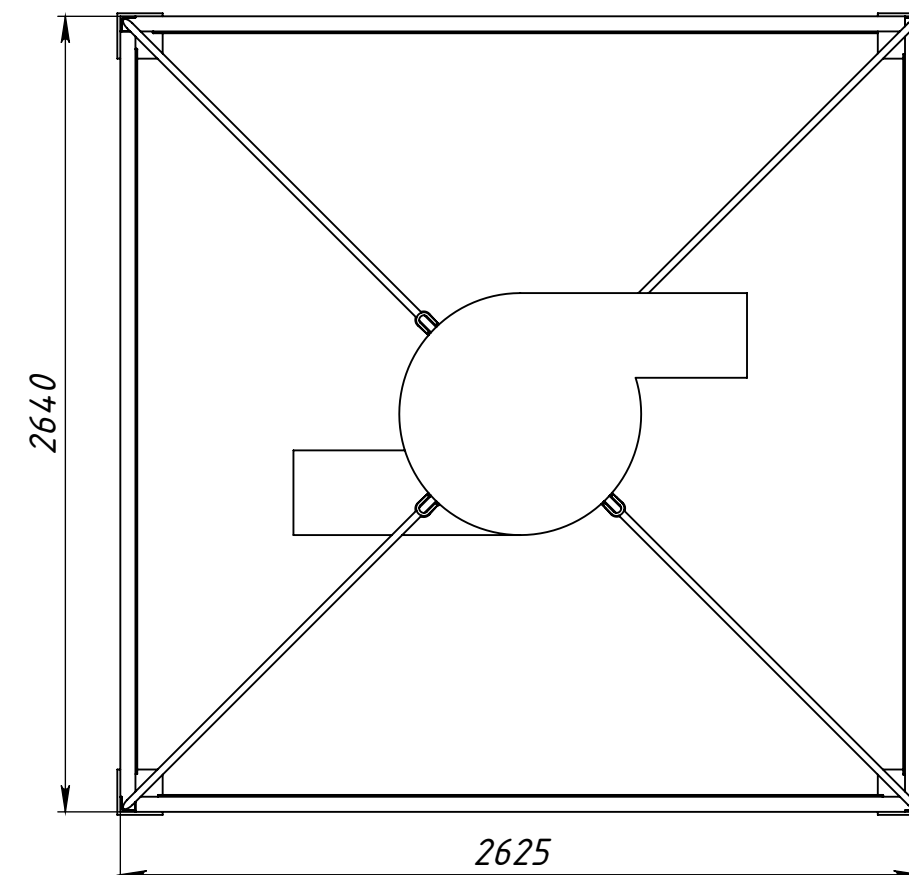


Примечание:

1. Из-за уклона нулевой отметки, высоты креплений в разных местах отличается.
Высоты: 1 $\approx$ 2300 мм; 2 $\approx$ 3150 мм; 3 $\approx$ 2330 мм; 4 $\approx$ 3100 мм; 5 $\approx$ 2300 мм; 6 $\approx$ 2930 мм; 7 $\approx$ 2300 мм; 8 $\approx$ 2910 мм
2. Расположение по осям указано на листе 3-1
3. 1115 (+415) - Отклонение от проектного положения (мм)
700

Инв. № подл.	Подп. и дата	Взам. инв. №	Инв. № дубл.	Подп. и дата

Расположение по осям циклона ЦВП-8, который относится к системе МО-8

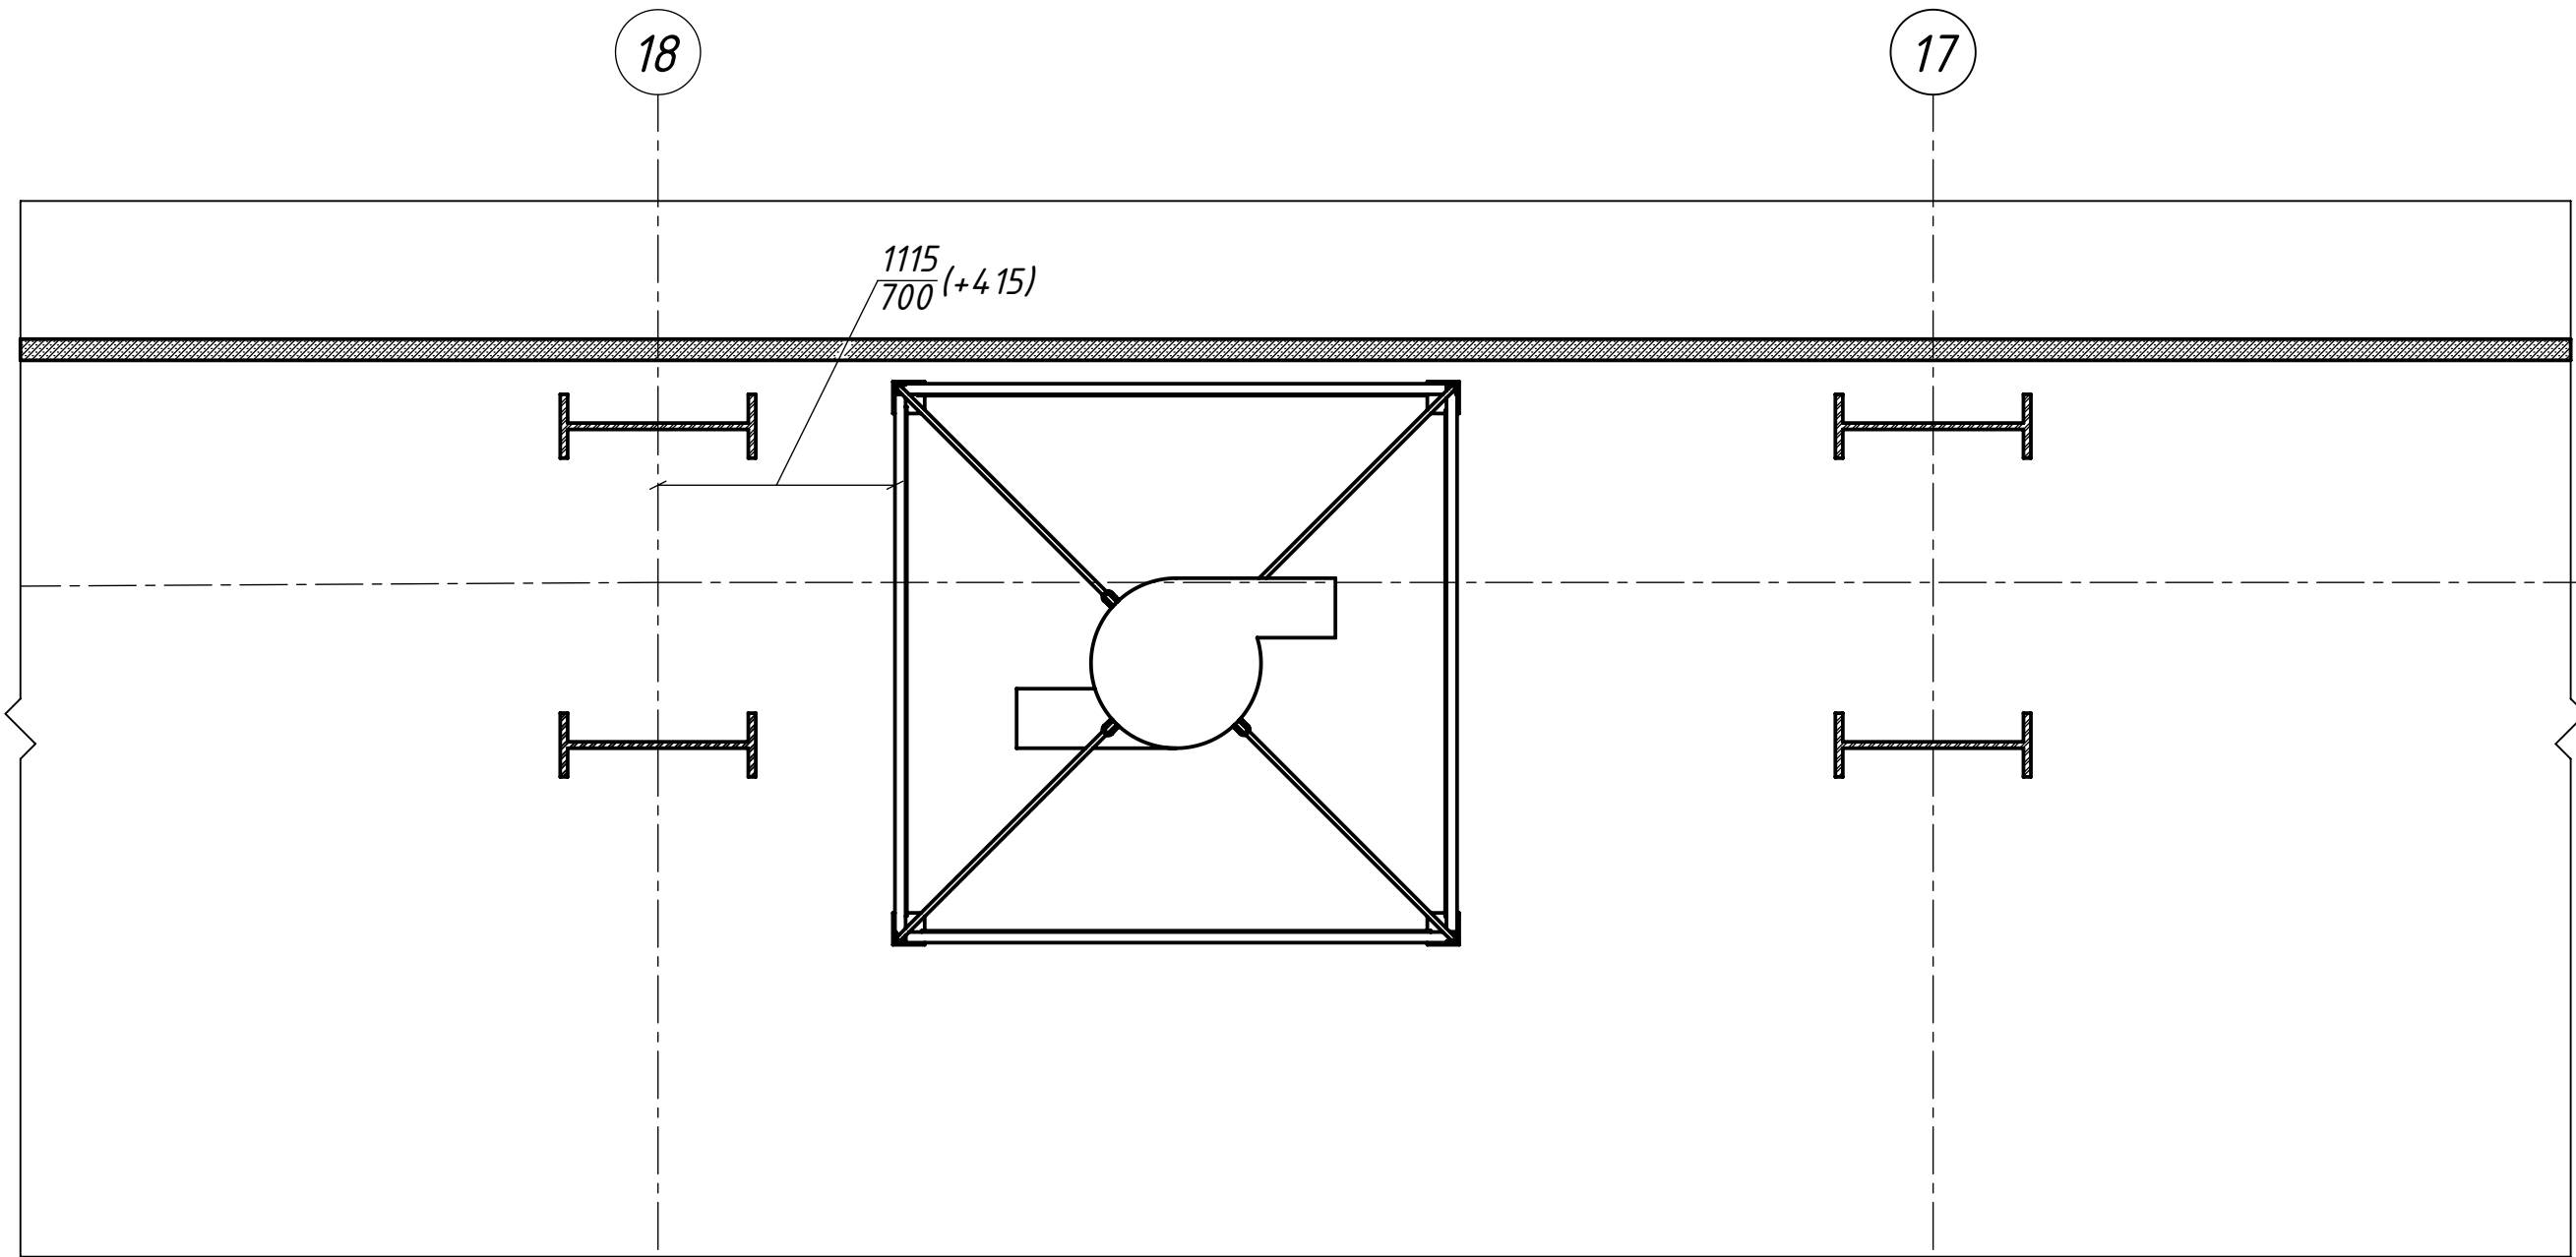

A

A

Инв. № подл.	Подп. и дата	Взам. инв. №	Инв. № дубл.	Подп. и дата





ВИД СПЕРЕДИ

ВИД СЗАДИ


Циклон ЦВП-8

A (1 : 10)

B (1 : 10)

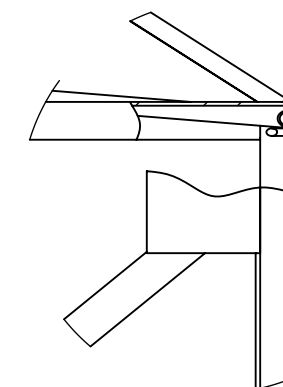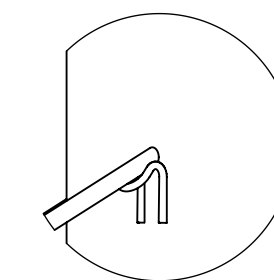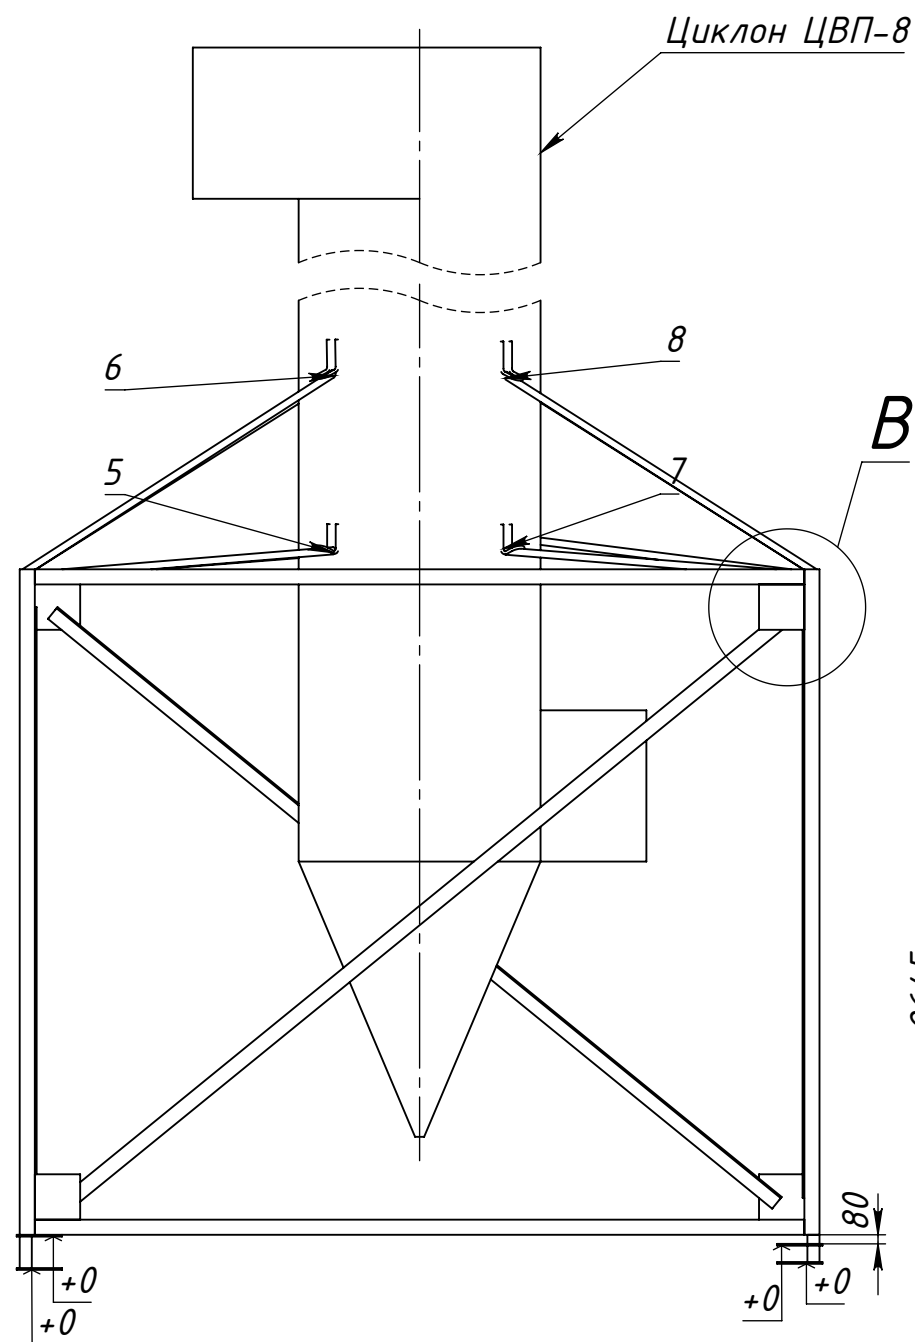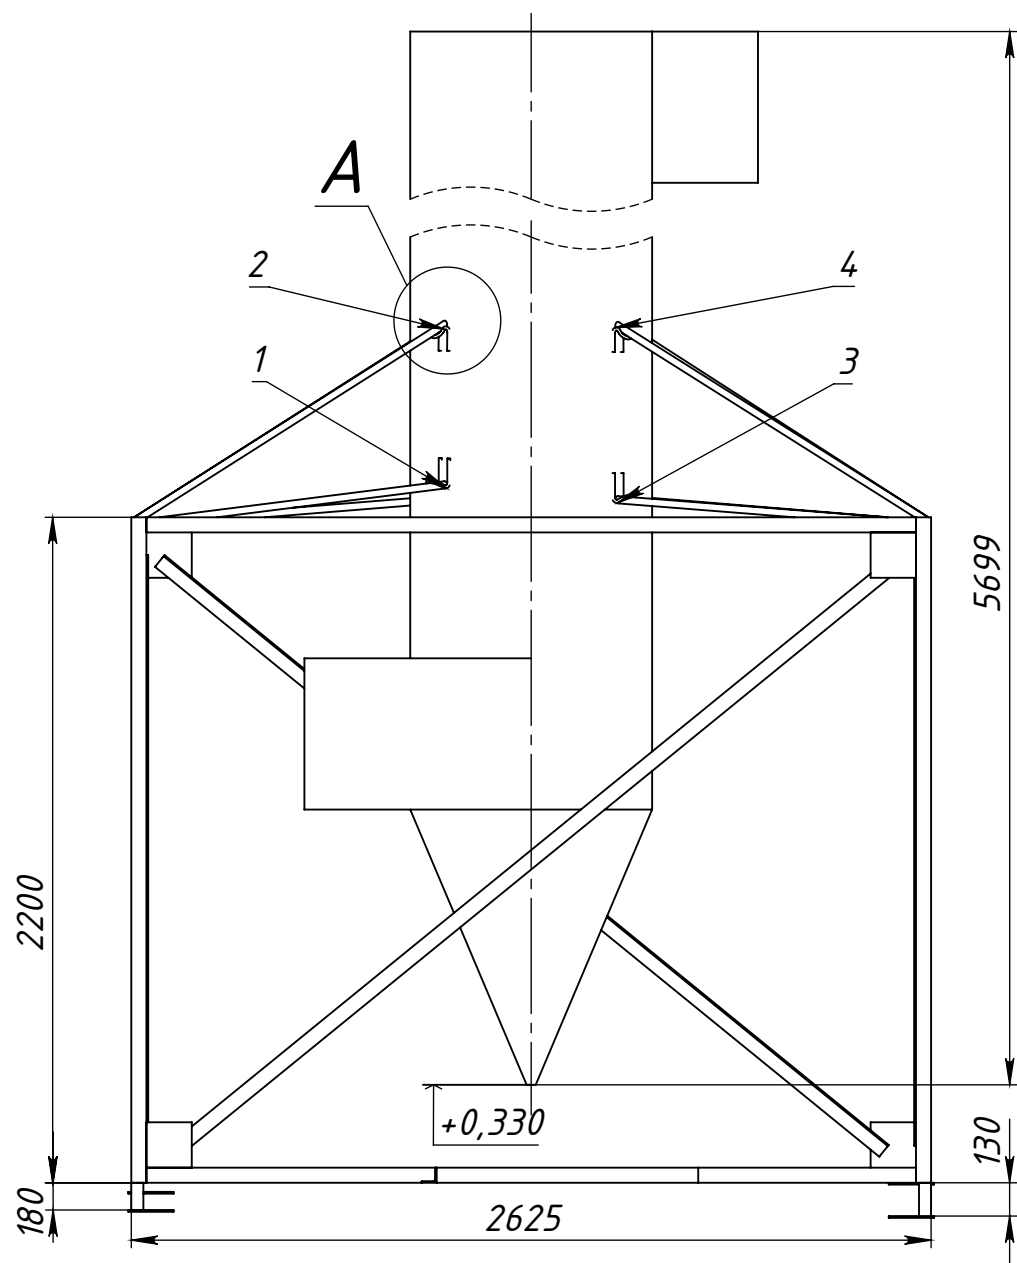

ВИД СВЕРХУ

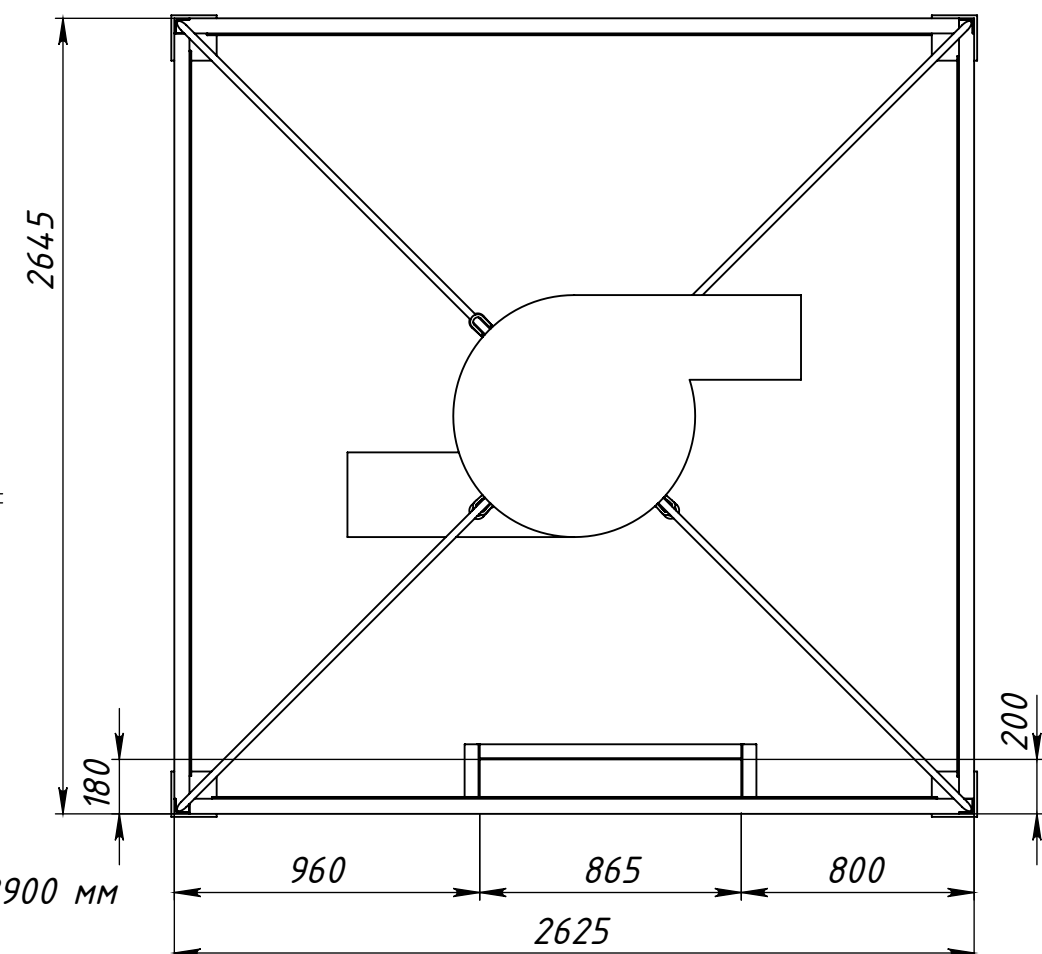


Примечание:

1. Из-за уклона нулевой отметки, высоты креплений в разных местах отличается.
Высоты: 1 $\approx$ 2260 мм; 2 $\approx$ 3020 мм; 3 $\approx$ 2260 мм; 4 $\approx$ 2990 мм; 5 $\approx$ 2200 мм; 6 $\approx$ 2850 мм; 7 $\approx$ 2200 мм; 8 $\approx$ 2900 мм
2. Расположение по осям указано на листе 4-1
3. $\frac{720}{700}$ (+20) - Отклонение от проектного положения (мм)

Инв. № подл.	Подп. и дата	Взам. инв. №	Инв. № дубл.	Подп. и дата

Расположение по осям циклона ЦВП-8, который относится к системе МО-3

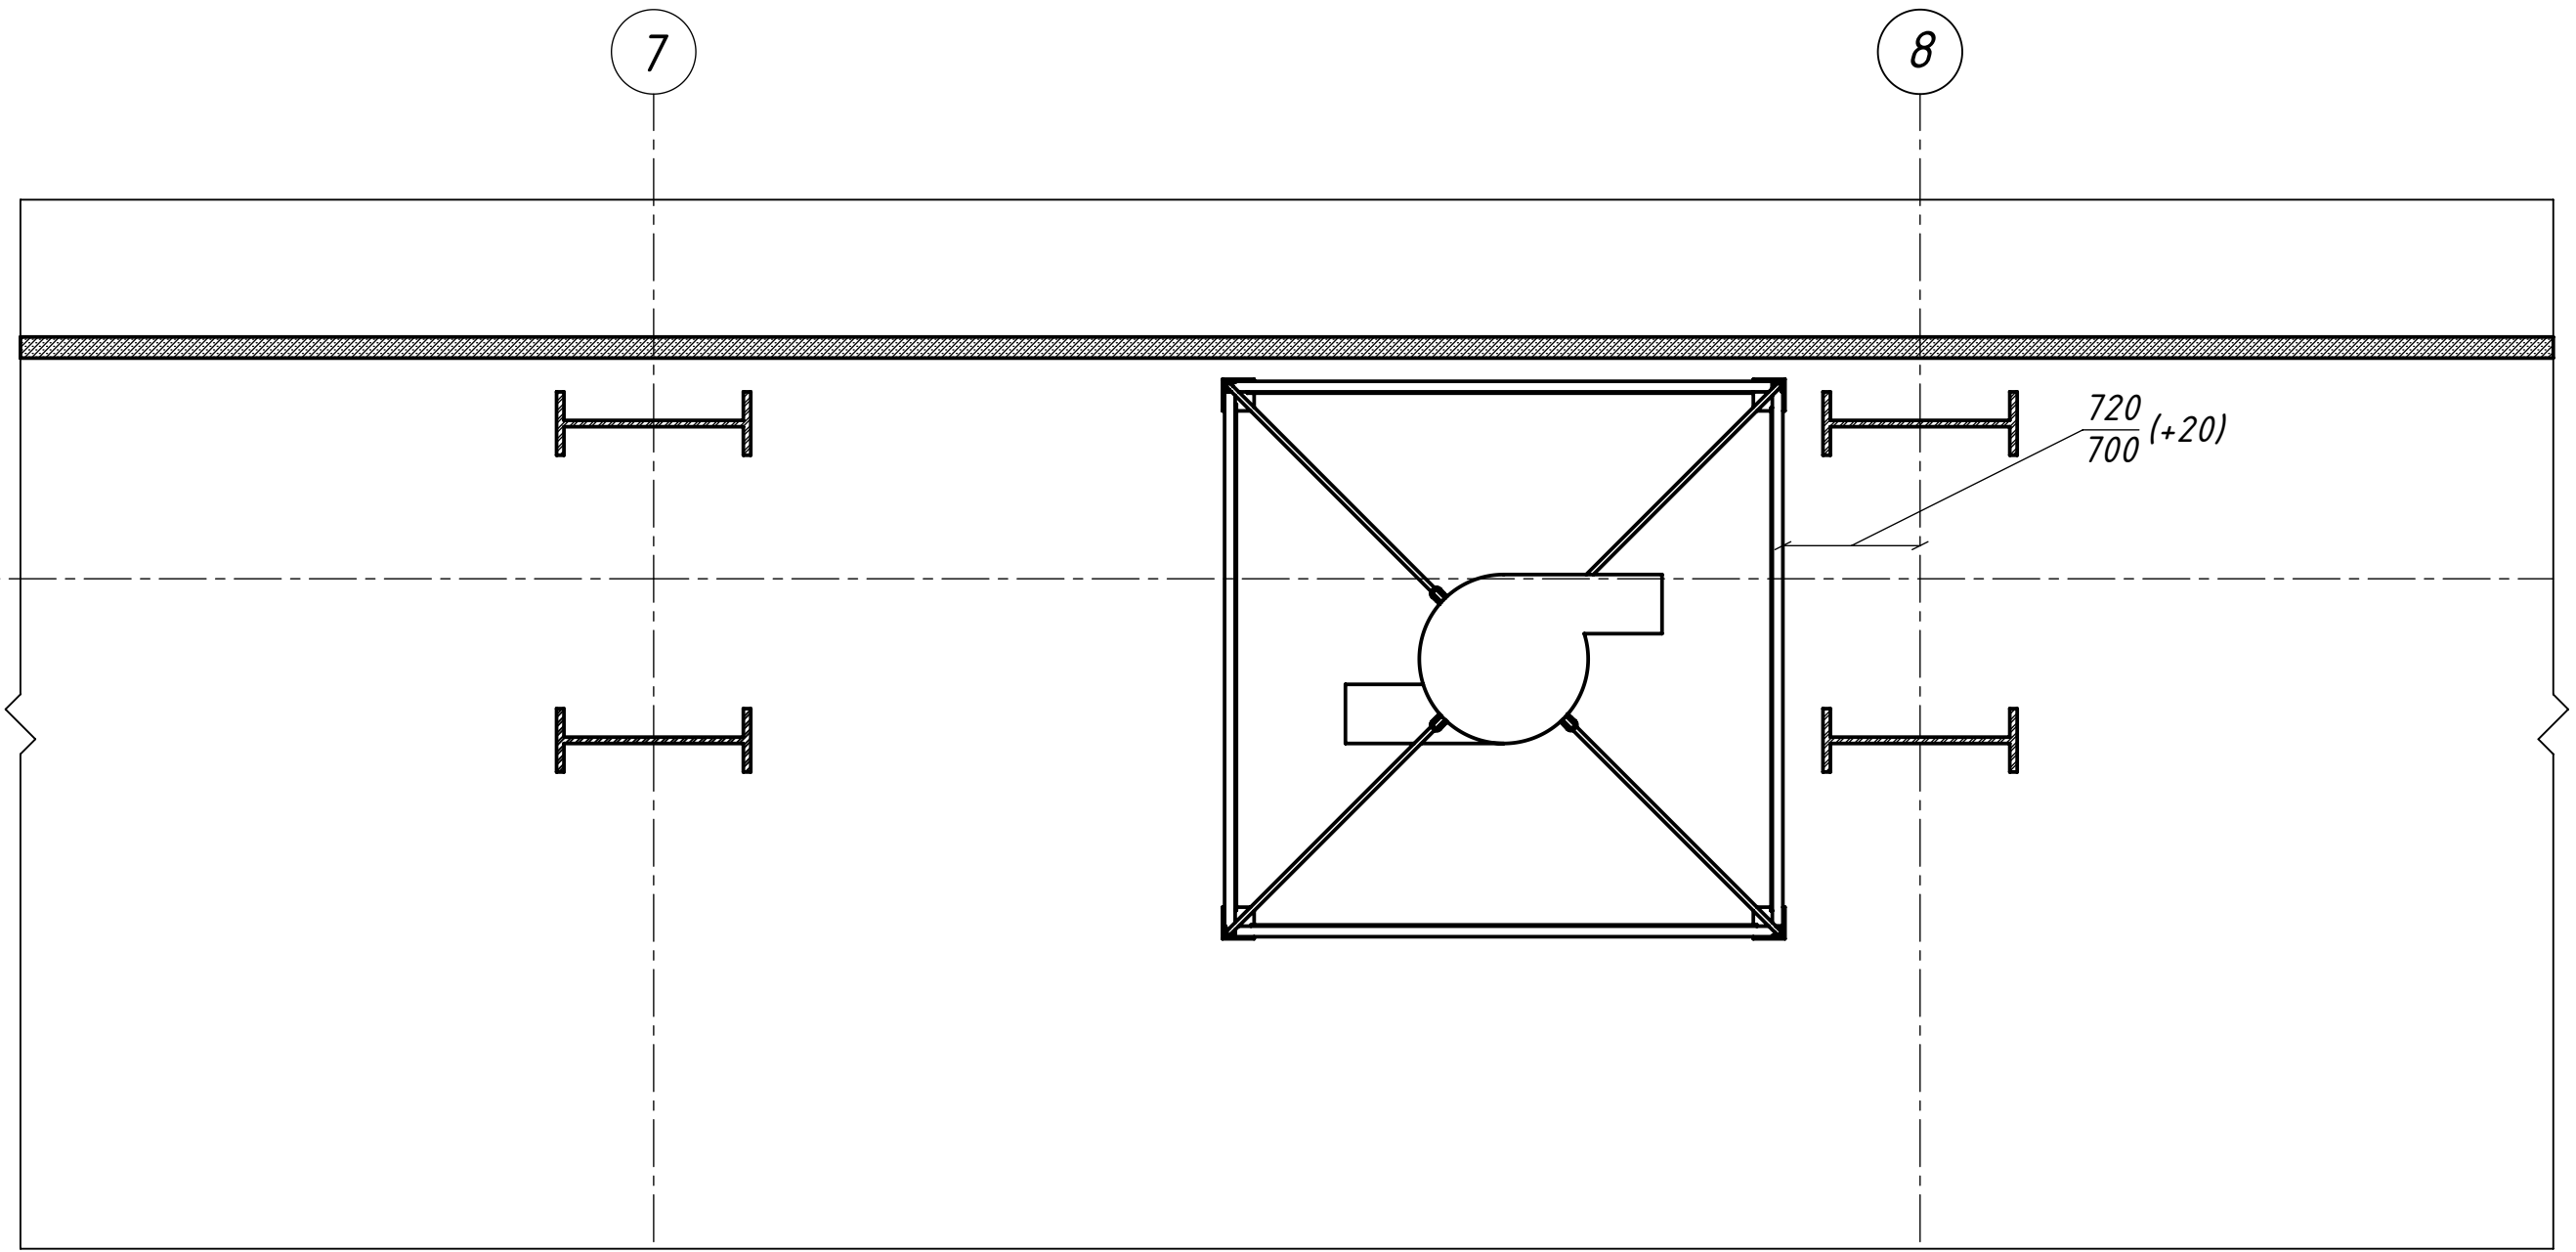

Инв. № подл.	Подп. и дата	Взам. инв. №	Инв. № дубл.	Подп. и дата